

Date: Thursday, 3/2/2006 3:09:01 PM  
 User: Kim Johnston

## Process Sheet

13

<b>Customer</b> : CU-DAR001 Dart Helicopters Services	<b>Drawing Name</b> : REAR LOCKER EXTENDER
<b>Job Number</b> : 26048	
<b>Estimate Number</b> : 10719	
<b>P.O. Number</b> : N/A	<b>Part Number</b> : D350604041
<b>This Issue</b> : 3/2/2006 <b>S.O. No.</b> : N/A	<b>Drawing Number</b> : D2273 REV D
<b>Prsht Rev.</b> : NC	<b>Project Number</b> : N/A
<b>First Issue</b> : N/A <b>Type</b> : PURCHASED PARTS	<b>Drawing Revision</b> : D
<b>Previous Run</b> : 26047	<b>Material</b> : N/A
<b>Written By</b> : <u>See comment below</u>	<b>Due Date</b> : 3/30/2006 <b>Qty:</b> 1 <b>Um:</b> Each
<b>Checked &amp; Approved By</b> : <u>06.03.02</u>	
<b>Comment</b> : Est Rev:Q 03.12.01    Reformat    KJ/RF	

## Additional Product

Job Number:



<b>Seq. #:</b>	<b>Machine Or Operation:</b>	<b>Description :</b>
----------------	------------------------------	----------------------

1.0	DC	DOCUMENT CONTROL
-----	----	------------------

**Comment:** DOCUMENT CONTROL

Photocopy bluefile and create labels per PPP D350-604-041CHG001

KS 06/03/07

2.0	PG	PURCHASING
-----	----	------------

**Comment:** PURCHASINGIssue P/O: 703

u 06-03-03

Description: D350-604-041 Rear locker extender.

Supplier: Delastek.

Certification of Conformity and process sheet from Delastek is required.

4 x 2600-4

Camlock stud

ship to Delastek B 18000

3.0	26004	Camlock stud
-----	-------	--------------

**Comment:** Qty.: 4.0000 Each(s)/Unit    Total : 4.0000 Each(s)

4.0	D350604041P	rear locker extender
-----	-------------	----------------------

**Comment:** Qty.: 1.0000 Each(s)/Unit    Total : 1.0000 Each(s)

Rear Locker Extender

5.0	PACKAGING 1	PACKAGING RESOURCE #1
-----	-------------	-----------------------

**Comment:** PACKAGING RESOURCE #1

Receive and Inspect for transit damage. Ensure a copy of Certification of Conformity and process sheet from Delastek is attached.

C 206/03/29 (1)

**Dart Aerospace Ltd**

W/O:		WORK ORDER CHANGES					
DATE	STEP	PROCEDURE CHANGE	By	Date	Qty	Approval Chief Eng / Prod Mgr	Approval QC Inspector

Part No: \_\_\_\_\_ PAR #: \_\_\_\_\_ Fault Category: \_\_\_\_\_ NCR: Yes ☐ No ☒ DQA: SD Date: 06/03/31  
 QA: N/C Closed: \_\_\_\_\_ Date: \_\_\_\_\_

NCR:		WORK ORDER NON-CONFORMANCE (NCR)						
DATE	STEP	Description of NC Section A	Corrective Action Section B			Verification Section C	Approval Chief Eng	Approval QC Inspector
			Initial Chief Eng	Action Description Chief Eng	Sign & Date			

**NOTE:** Date & initial all entries

## Process Sheet

Customer: CU-DAR001 Dart Helicopters Services

Drawing Name: REAR LOCKER EXTENDER

Job Number: 26048

Part Number: D350604041

Job Number:



Seq. #:

Machine Or Operation:

Description :

6.0

D2268

Placard



Comment: Qty.: 1.0000 Each(s)/Unit Total : 1.0000 Each(s)

Pick:

Qty	Part#	Description	Batch
1	D2268	Placard	B24494

7.0

QC5

INSPECT WORK TO CURRENT STEP



Comment: Check hole locations to template. DT 8824 Check process sheet and audit. Place D2268 decal as per Dwg D350-604-041.

U 06/03/30

8.0

PACKAGING 1

PACKAGING RESOURCE #1



Comment: PACKAGING RESOURCE #1

Pick Packing Kit

9.0

D2269

Placard



Comment: Qty.: 1.0000 Each(s)/Unit Total : 1.0000 Each(s)

Pick: for shipment with part

Qty	Part Number	Description	Batch
1	D2269	Placard	B25937

06/3/30 (1)

10.0

QC4

INSPECT 100% KITS FOR COMPLETENESS



Comment: INSPECT 100% KITS FOR COMPLETENESS

SB 06/03/30

11.0

PACKAGING 1

PACKAGING RESOURCE #1



Comment: PACKAGING RESOURCE #1

Identify and pack for shipping as per PPP D350-604-041

Location:

PPP Rev:

BE

06/3/30 (1)

12.0

DC

DOCUMENT CONTROL



Comment: DOCUMENT CONTROL

Inspection Level 21

06/03/30 (1)

Job Completion



U 06/03/30

W/O:		WORK ORDER CHANGES					
DATE	STEP	PROCEDURE CHANGE	By	Date	Qty	Approval Chief Eng / Prod Mgr	Approval QC Inspector

Part No: \_\_\_\_\_ PAR #: \_\_\_\_\_ Fault Category: \_\_\_\_\_ NCR: Yes No DQA: \_\_\_\_\_ Date: \_\_\_\_\_

QA: N/C Closed: \_\_\_\_\_ Date: \_\_\_\_\_


NCR:		WORK ORDER NON-CONFORMANCE (NCR)						
DATE	STEP	Description of NC Section A	Corrective Action Section B			Verification Section C	Approval Chief Eng	Approval QC Inspector
			Initial Chief Eng	Action Description Chief Eng	Sign & Date			

NOTE: Date & initial all entries




DESIGN JB	DRAWN BY <i>JP</i>	DART AEROSPACE LTD HAWKESBURY, ONTARIO, CANADA	
CHECKED <i>[Signature]</i>	APPROVED <i>[Signature]</i>	DRAWING NO. D2273	REV. D SHEET 1 OF 1
DATE 02.04.01		TITLE 350 REAR LOCKER EXTENDER	SCALE NTS
B	96.05.27	RE-DRAWN	
C	02.01.30	CLARIFY MATERIAL, LAYUP, AND TOOLING	
D	02.04.01	REMOVE EPOCAST, ADD SURFACE FINISH	

RELEASED  
02.04.03 *[Signature]*

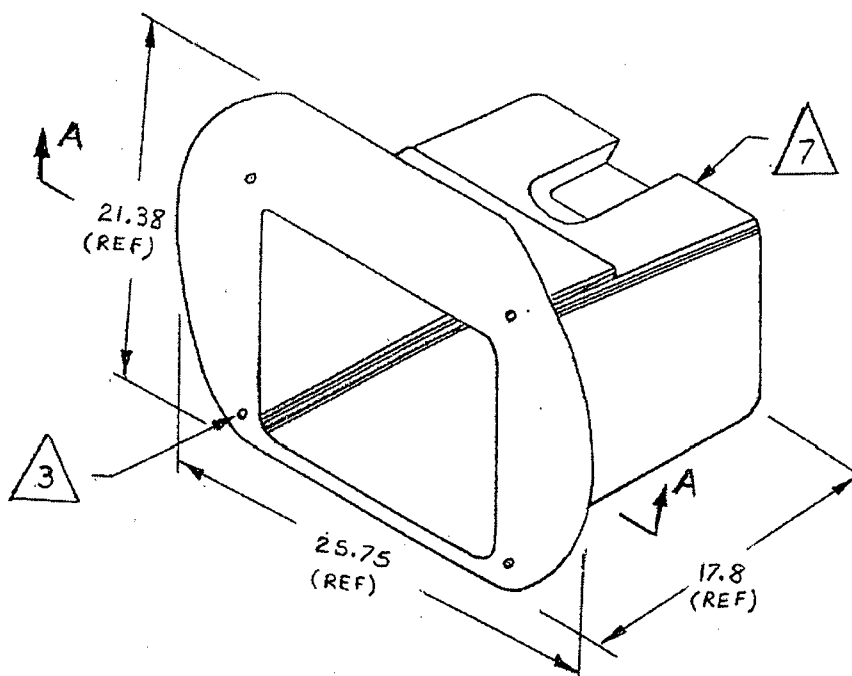

**NOTES:**

- 1) LAMINATE PER DART QSI 006. LAMINATION SCHEDULE PER THIS DRAWING.
- 2) LAYUP USING DT8010 MOLD. WET LAYUP NO BAG/VACUUM.
- 3) TRIM & DRILL PER DT8020. OPEN HOLES TO  $\phi 0.257$  (4 PLACES).
- 4) MATERIALS:  
RESIN: DERAKANE 470-36/411/510A40  
FIBRE: 9oz = 9.7 oz 7781 WEAVE "S" GLASS  
18oz = 18.0 oz ROVING "E" GLASS.
- 5) CONSTRUCTION:  
101-WHITE GLOSS GELCOAT # GEL 944W005.  
102-9oz ALL OVER.  
103-18oz ALL OVER.  
104-18oz RE-INFORCE FRONT FLANGE EXTENDING 2" ON SIDES.  
105-9oz ALL OVER.  
106-PEEL PLY.
- 6) MATTE TO HOLD DOWN CORNERS AS REQUIRED.
- 7) FINISH THIS SURFACE WITH DUPONT HIGHBUILD GREY PRIMER 1144-S.
- 8) ALL DIMENSIONS ARE IN INCHES.

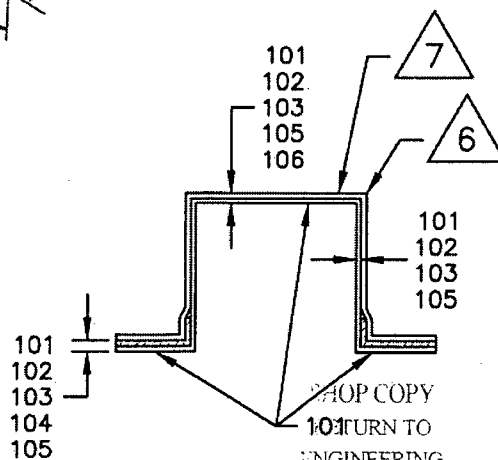

SECTION A-A ROLLED COPY

SUBJECT TO AMENDMENT

WITHOUT NOTICE

WORK ORDER

NO 26048


Copyright © 1996 by DART AEROSPACE LTD

THIS DOCUMENT IS PRIVATE AND CONFIDENTIAL AND IS SUPPLIED ON THE EXPRESS CONDITION THAT IT IS NOT TO BE USED FOR ANY PURPOSE OR COPIED OR COMMUNICATED TO ANY OTHER PERSON WITHOUT WRITTEN PERMISSION FROM DART AEROSPACE LTD.



DESIGN BW	DRAWN BY UP	DART AEROSPACE LTD HAWKESBURY, ONTARIO, CANADA	
CHECKED [Signature]	APPROVED [Signature]	DRAWING NO. D350-604-041	REV. A SHEET 1 OF 1
DATE 02.04.01		TITLE REAR LOCKER EXTENDER ASSEMBLY	SCALE NTS
A	02.04.01	NEW ISSUE	
A1	RF 02.04.23	ADD D2728-1 DECAL & ORIENTATION NOTE REAR LOCKER EXTENDER (D2273)	

RELEASED  
02.04.03

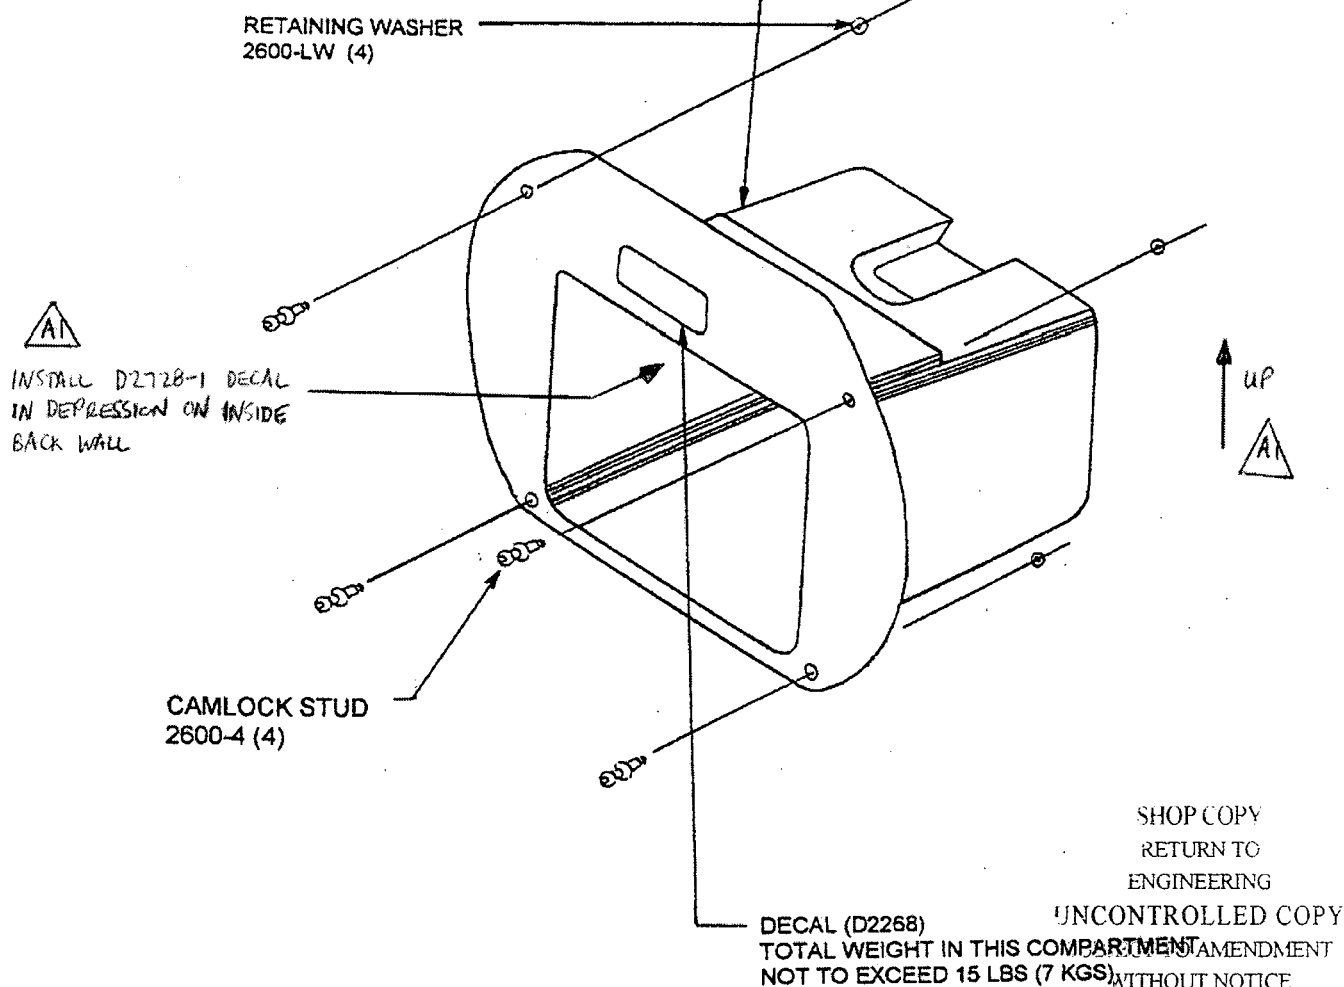

## D350-604-041 REAR LOCKER EXTENDER

NOTE: DECALS TO BE ORIENTED TO MATCH 'UP' ORIENTATION OF RLE



Copyright © 2002 by DART AEROSPACE LTD

THIS DOCUMENT IS PRIVATE AND CONFIDENTIAL AND IS SUPPLIED ON THE EXPRESS CONDITION THAT IT IS NOT TO BE USED FOR ANY PURPOSE OR COPIED OR COMMUNICATED TO ANY OTHER PERSON WITHOUT WRITTEN PERMISSION FROM DART AEROSPACE LTD.



DELASTEK COMPOSITES INC.  
2699, 5ième Avenue  
Local 14, PORTE -A-  
Grand-Mère, Québec G9T 5K7  
Can \*\*Fax (819) 533-3494 \*\*

# PACKING SLIP CERTIFICATE OF COMPLIANCE

Invoice #	10160
Customer #	DART

Telephone: (819) 533-5788

Warehouse: MAIN

Bill to:

Dart Aerospace Ltd.  
1270, Aberdeen Street  
Hawkesbury, Ontario K6A 1K7  
Canada

Ship to:

Dart Aerospace Ltd.  
1270, Aberdeen Street  
Hawkesbury, Ontario K6A 1K7  
Canada

Telephone: 613-632-3336

Contact: Linda Lacelle

Ship via		F.O.B.		Terms		Salesperson	
PURO COLLECT		Point de départ		Net30 days		Claude Lessard, ext. 233	
Ship date	Order Date	Our PO #	Order by		Your PO #	GST/PST #	
28/03/06	03/03/06	4452	Linda Lacelle		PO00000703		
Order Qty	B.O. Qty	Current Ship.	Item #	Item Description			
1	0	1	DKC134-0003	Rear Locker Extender D350-604-041 Référence DKA362-0004 DWG: D350-604-041 REV. A1 D2273 REV. D  B26048 job # 33631  U de M : Each			
1	0	1	DKC134-0003	Rear Locker Extender D350-604-041 Référence DKA362-0004 DWG: D350-604-041 REV. A1 D2273 REV. D  B26049 job # 33632  U de M : Each			

It is hereby certified that all materials, process and finished items were controlled and tested in accordance with the requirements of the purchase order and applicable specifications. All such records are on file at our plant and available for review upon request.

Accepted by:



Quality Department


AQ-357

☐ Cust. ☐ Adm. ☐ Quality ☐ Ship.

## Feuille de Procédé

Client : DART Dart Aerospace Ltd.  
Numéro Job : 33631  
Numéro Soumission : 1708  
Numéro B.A. :  
Cette fois : 2006-03-06 No. B.V. :  
Prsht Rev. : NC  
Prem. fois : - - Type :  
Job précédente : 33630

Nom Dessin : REAR LOCKER EXTENDER  
Numéro Article : DKC134-0003  
Numéro Dessin : D350-604-041 & D2273  
Projet Numéro : DKC134  
Révision dessin : A & D  
Matériel : Résine Derakane 470-36/411/510  
Date Dûe : 2006-03-22 Qté: 1 UdM: UNITE

Écrit par :   
Vérifié & Approuvé par :  
Commentaires : N° de pièce Laminée Dart Aerospace: D2273  
N° de pièce Assemblée Dart Aerospace: D350-604-041  
N° de pièce Delastek Aeronautique: DKA362-0004  
N° de pièce Delastek Composites: DKC134-0003  
Process Sheet Rév.: 05

Produit additionnel

Numéro Job:



# Séq.: Machine ou Opération: Description :

1.0 AC0303 Frekote 44NC

Commentair Qty.: 0.017 UNITE(s)/Unit Total: 0.017 UNITE(s)  
Frekote 44NC

2.0 PRÉPARATION 3 PRÉPARATION DU MATÉRIEL DART



Commentair Setup: 0.00Hrs/ Run: 15.0000Min Total Run: 0.2500Hrs  
PRÉPARATION DU MOULE

Nettoyer le moule à l'aide d'un chiffon humide et sécher à l'air. Selon I.F. # DKC134-0003-5.

Note: Afin que le frekote agisse pleinement, le moule doit être libre de toute contamination, enlever tout contaminants à l'aide de Frekote PMC, PMC Plus ou tout autre solvant efficace. Il est permis d'utiliser un abrasif (Doux) afin d'enlever toute accumulation de résine sur le moule.

Appliquer 2 couches de Frekote 44-NC à l'aide du chiffon propre en laissant sécher pendant 15 minutes entre les couches. Le séchage de la dernière couche doit être de 3 heures à température de la pièce avant d'appliquer le Gel Coat.

3.0 AAC0273 Gel Coat Blanc N° Gel 944W005






Commentair Qty.: 1.575 KILOGRAMME(s)/Unit Total: 1.575 KILOGRAMME(s)  
Gel Coat Blanc N° Gel 944W005 N° de Lot: 1-5380-2

4.0 AAC0275 Catalyst N° DDM-9

Commentair Qty.: 0.0066 PINTE(s)/Unit Total: 0.0066 PINTE(s)  
Catalyst N° DDM-9 N° de Lot: 4292



# Feuille de Procédé

Client: DART Dart Aerospace Ltd.		Nom Dessin: REAR LOCKER EXTENDER	
Numéro Job: 33631		Numéro Article: DKC134-0003	
Numéro Job:			
# Séq.:	Machine ou Opération:	Description :	
5.0	AC0260	Acetone	
<b>Commentair</b> Qty.: 0.200 UNITE(s)/Unit Total : 0.200 UNITE(s) Acetone			
6.0	PRÉPARATION 3	PRÉPARATION DU MATÉRIEL DART	
			
<b>Commentair</b> Setup: 0.00Hrs/ Run: 30.0000Min Total Run : 0.5000Hrs PRÉPARATION DU MATÉRIEL  Faire la préparation du matériel selon I.F. # DKC134-0003-5 :  Dans une quantité de Gel Coat N° 944W005 ajouter 2% de Catalyst N° DDM-9 et diluer à l'aide de 10% D'acétone.			
7.0	GEL COAT.	APPLICATION DE GEL COAT	
			
<b>Commentair</b> Setup: 0.00Hrs/ Run: 20.0000Min Total Run : 0.3333Hrs APPLICATION DE GEL COAT  Selon I.F. # DKC134-0003-5.  Coller un Label D2728-1 sur le trou de démoulage afin qu'il soit à l'horizontale dans la pièce lorsque vous la démoulez. ( Le mur du locker où se trouve la bosse, est la partie supérieur de la pièce )  À l'aide d'un fusil à gel coat appliquer une couche entre 15 et 20 millièmes de Gel Coat sur le moule N° DKG 362-010 et laisser sécher pendant un minimum de 12 heures avant de faire le lay-up, mais ne pas dépasser 24 heures de séchage selon l'instruction de travail N° Tec-70.  Note: Le gel coat ne doit contenir aucun "airdry" ni aucune cire. Et le temp de séchage est important afin d'éviter d'avoir des défauts de surface, et afin d'éviter que le tissu ne vienne marquer au travers du Gel Coat ainsi que d'éviter d'avoir un rétrécissement.  Autocontrôle de fabrication.( Visuel du Gel Coat )			
8.0	AAC0324	Résine (411B7530) 411-350 promo. 75min.	
<b>Commentair</b> Qty.: 1.680 KILOGRAMME(s)/Unit Total : 1.680 KILOGRAMME(s) Résine (411B7530) 411-350 promo. 75min. N° de Lot: 1-5390-1			
9.0	AAC0275	Catalyst N° DDM-9	
<b>Commentair</b> Qty.: 0.0063 PINTE(s)/Unit Total : 0.0063 PINTE(s) Catalyst N° DDM-9  N° de Lot: 4292			

# Feuille de Procédé

Client: DART Dart Aerospace Ltd.  
 Numéro Job: 33631

Nom Dessin: REAR LOCKER EXTENDER  
 Numéro Article: DKC134-0003

Numéro Job:



# Séq.:	Machine ou Opération:	Description :
---------	-----------------------	---------------

10.0	AAC0326	9.7 oz 7781 Weave "S" glass #FG-778150-125Y
------	---------	---

Commentaire Qty.: 4.6 VERGE(s)/Unit Total : 4.6 VERGE(s)  
 9.7 oz 7781 Weave "S" glass #FG-778150-125Y N° de Lot: 1-5181-1

11.0	AAC0277	Fiberglass 18oz Type "E" N° WR1850
------	---------	------------------------------------

Commentaire Qty.: 1.14 UNITE(s)/Unit Total : 1.14 UNITE(s)  
 Fiberglass 18oz Type "E" N° WR1850 N° de Lot: 1-5283-1

12.0	PRÉPARATION 3	PRÉPARATION DU MATÉRIEL DART
------	---------------	------------------------------



Commentaire Setup: 0.00Hrs/ Run: 45.0000Min Total Run : 0.7500Hrs  
 PRÉPARATION DU MATÉRIEL

selon I.F.# DKC100-0001-2.

Tailler le matériel selon les dimensions requises à l'aide de gabarit de trimage prévus à cet effet.

Autocontrôle de fabrication. ( Selon gabarits ) 8-03-06

13.0	LAMINAGE.	LAMINAGE PIÈCE DART
------	-----------	---------------------



Commentaire Setup: 0.00Hrs/ Run: 3.5000Hrs Total Run : 3.5000Hrs  
 FAIRE LE LAMINAGE DES TISSUS

Faire le laminage selon I.F. # DKC134-0003-5.

S'assurer de ne pas trapper d'air entre les rangs

Inscrire les informations suivantes: Humidité: 22%

Température: 21.7 °C

Heure: 8H10

Date: 9-03-06



14.0	AAC0324	Résine (411B7530) 411-350 promo. 75min.
------	---------	---

Commentaire Qty.: 0.150 KILOGRAMME(s)/Unit Total : 0.150 KILOGRAMME(s)  
 Résine (411B7530) 411-350 promo. 75min.

N° de Lot: 1-5380-1

Client: DART Dart Aerospace Ltd.  
Numéro Job: 33631Nom Dessin: REAR LOCKER EXTENDER  
Numéro Article: DKC134-0003

Numéro Job:



# Séq.: Machine ou Opération: Description :

15.0 AAC0275 Catalyst N° DDM-9

Commentair Qty.: 0.0063 PINTE(s)/Unit Total : 0.0063 PINTE(s)  
Catalyst N° DDM-9

N° de Lot: 4292

16.0 FINITION 3 FINITION PIÈCE DART

Commentair Setup: 0.00Hrs/ Run: 0.0000Min Total Run : 0.0000Hrs  
FINITION PIÈCE DART

Injecter les bulles d'air selon I.F.# DKC134-0003-5.

9-03-06



17.0 DÉMOULAGE 1 DÉMOULAGE PIÈCE DART

Commentair Setup: 0.00Hrs/ Run: 10.0000Min Total Run : 0.1667Hrs  
DÉMOULAGE DES PIÈCES

Selon I.F.# DKC134-0003-5.

Faire le démoulage de la pièce en poussant de l'air à l'intérieur tout en faisant bien attention de ne pas l'endommager.

Autocontrôle de fabrication.( Visuel )

10-03-06



18.0 TRIMAGE 3 TRIMAGE COMPOSITES DART

Commentair Setup: 0.00Hrs/ Run: 40.0000Min Total Run : 0.6667Hrs  
TRIMAGE DE FINITION

Selon I.F.# DKC134-0003-5.

Nettoyer tout résidu de frekote restant sur la pièce à l'aide d'un chiffon imbibé d'acétone.

Masquer la pièce à l'aide de paper mask.

Faire le trimage de la pièce selon le dessin à l'aide du trimjig N° DKG 362-020 percer les trous pilot à .125" de diamètre.

Sabler tout les surfaces où l'on appliquera le primer à l'aide de papier sabler Grit 80 et nettoyer à l'aide d'un chiffon imbibé d'acétone.

Percer les trous .257" Dia. selon le dessin.

Faire du remplissage au besoin selon l'instruction de travail Tec-72.

13-03-06



# Feuille de Procédé

Client: DART Dart Aerospace Ltd.

Nom Dessin: REAR LOCKER EXTENDER

Numéro Job: 33631

Numéro Article: DKC134-0003

Numéro Job:



# Séq.:

Machine ou Opération:

Description :

Masquer la pièce à l'aide de paper mask.

Autocontrôle de fabrication.( Visuel et dimensionnel selon le dessin )

19.0

AAC0671

Dupont Primer N° 1104S

Commentair Qty.: 0.3330 GALLON(s)/Unit Total : 0.3330 GALLON(s)

Dupont Primer N° 1104S N° de Lot: 1-5214-1

20.0

AAC0670

Dupont Activator N° 7975S

Commentair Qty.: 0.6670 PINTE(s)/Unit Total : 0.6670 PINTE(s)

Dupont Activator N° 7975S N° de Lot: 1-5214-3

21.0

AAC0672

Dupont Reducer N° 12375S

Commentair Qty.: 0.0833 GALLON(s)/Unit Total : 0.0833 GALLON(s)

Dupont Reducer N° 12375S N° de Lot: 1-5214-3

22.0

PRÉPARATION 3

PRÉPARATION DU MATÉRIEL DART



Commentair Setup: 0.25Hrs/ Run: 0.0000Min Total Run : 0.0000Hrs  
PRÉPARATION DU MATÉRIEL

Bien brasser les trois contenants servant à faire le mélange du primer gris N° 1104S et ensuite faire le mélange selon les instruction du fabriquant.

13-03-06



23.0

PEINT/PRIMER2

PEINTURE / PRIMER DART



Commentair Setup: 0.00Hrs/ Run: 15.0000Min Total Run : 0.2500Hrs  
APPLICATION DE PEINTURE

Appliquer une couche de primer Gris N° 1104S sur toutes les surfaces extérieurs de la pièce.

Selon I.G. # Application de primer

Laisser sécher pendant 3 heures.

Autocontrôle de fabrication.( visuel du primer ) 13-03-06



24.0

FINITION 3

FINITION PIÈCE DART



Commentair Setup: 0.00Hrs/ Run: 10.0000Min Total Run : 0.1667Hrs  
FINITION GÉNÉRALE

Corriger les défauts de surfaces à l'aide du Polysoft de Sikkens

À l'aide d'un papier sablé grit 180 ou plus fin, sabler légèrement toute la surface primée, et nettoyer à l'aide d'alcool Isopropylique.

14-03-06



## Feuille de Procédé

Client: DART Dart Aerospace Ltd.

Numéro Job: 33631

Nom Dessin: REAR LOCKER EXTENDER

Numéro Article: DKC134-0003

Numéro Job:



# Séq.:

Machine ou Opération:

Description :

25.0

AAC0671

Dupont Primer N° 1104S

Commentair Qty.: 0.1670 GALLON(s)/Unit Total : 0.1670 GALLON(s)

Dupont Primer N° 1104S

N° de Lot: 1-5214-1

26.0

AAC0670

Dupont Activator N° 7975S

Commentair Qty.: 0.3360 PINTE(s)/Unit Total : 0.3360 PINTE(s)

Dupont Activator N° 7975S

N° de Lot: 1-5214-3

27.0

AAC0672

Dupont Reducer N° 12375S

Commentair Qty.: 0.0420 GALLON(s)/Unit Total : 0.0420 GALLON(s)

Dupont Reducer N° 12375S

N° de Lot: 1-5214-2

28.0

PRÉPARATION 3

PRÉPARATION DU MATÉRIEL DART

Commentair Setup: 0.25Hrs/ Run: 0.0000Min Total Run : 0.0000Hrs  
PRÉPARATION DU MATÉRIEL

Bien brasser les trois contenants servant à faire le mélange du primer gris N° 1104S et ensuite faire le mélange selon les instruction du fabriquant. 16-03-06

29.0

PEINT/ PRIMER2

PEINTURE / PRIMER DART

Commentair Setup: 0.00Hrs/ Run: 15.0000Min Total Run : 0.2500Hrs  
APPLICATION DE PEINTURE

Appliquer une couche de primer Gris N° 1104S sur toutes les surfaces extérieurs de la pièce.

Selon I.F. # Application de primer

Laisser sécher pendant 3 heures.

Autocontrôle de fabrication. ( visuel du primer ) 16-03-06



30.0

AAC0280

Camlock Stud 2600-4 (or Monadnock 1126000-4)

Commentair Qty.: 4 UNITE(s)/Unit Total : 4 UNITE(s)

Camlock Stud 2600-4 (or Monadnock 1126000-4)

N° de Lot: 1-5447-1

31.0

AAC0103

Washer 2600-LW (1127700)

Commentair Qty.: 4.0 UNITE(s)/Unit Total : 4.0 UNITE(s)

Washer 2600-LW (1127700)

N° de Lot: 1-4563-6

32.0

AAC0279

Étiquette Dart N° D2728-1

Commentair Qty.: 2.00 UNITE(s)/Unit Total : 2.00 UNITE(s)

Étiquette Dart N° D2728-1

N° de Lot: 1-5447-1

# feuille de Procédé

Client: DART Dart Aerospace Ltd.  
 Numéro Jôb: 33631

Nom Dessin: REAR LOCKER EXTENDER  
 Numéro Article: DKC134-0003

Numéro Job:



# Séq.: Machine ou Opération: Description :

33.0 AAC0282 Placard N° D2268

Commentair Qty.: 1 UNITE(s)/Unit Total : 1 UNITE(s)  
 Placard N° D2268 N° de Lot: 2/1

34.0 ASSEMBLAGE 3 ASSEMBLAGE GÉNÉRALE DART



Commentair Setup: 0.00Hrs/ Run: 15.0000Min Total Run : 0.2500Hrs  
 ASSEMBLAGE GÉNÉRALE DES PIECES

Selon I.F. # DKC134-0003-8.

Démasquer la pièce.

Assembler les quatre (4) Camlock Stud N° 2600-4 à l'aide des Lock Washer N° 2600-LW et appliquer le D2268 Placard à l'endroit désigné sur le dessin.

Placer le D2728-1 par dessus celui posé à l'étape 15 en faisant bien attention à l'orientation il doit être lisible en regardant dans le fond de la boîte lorsque la bosse est vers le haut.

Autocontrôle de l'assemblage ( Visuel )

17-03-06



35.0 IDENTIFICATION4 IDENTIFICATION PIÈCES DART



Commentair Setup: 0.00Hrs/ Run: 10.0000Min Total Run : 0.1667Hrs  
 IDENTIFICATION DES PIECES

Selon I.F.# DKC134-0003-13.

Faire l'identification de la pièce: N° de pièce D350-604-041

N° de Work Order: \_\_\_\_\_

L'identification doit être vers l'extérieur.

17-03-06



36.0 INSPECTION 3 INSPECTION PIÈCE DART



Commentair Setup: 0.00Hrs/ Run: 10.0000Min Total Run : 0.1667Hrs  
 INSPECTION GÉNÉRALE

le 20 mars 06



Faire l'inspection dimensionnelle et visuelle de la pièce selon le dessin.

37.0 EMBALLAGE EMBALLAGE ET ENTREPOSAGE



Commentair Setup: 0.00Hrs/ Run: 0.0000Min Total Run : 0.0000Hrs  
 EMBALLAGE ET ENTREPOSAGE

Faire l'emballage de la pièce dans le contenant approprié.

# Feuille de Procédé

Client: DART Dart Aerospace Ltd.

Nom Dessin: REAR LOCKER EXTENDER

Numéro Job: 33631

Numéro Article: DKC134-0003

Numéro Job:



# Séq.:

Machine ou Opération:

Description :

Quantité: 1 Date: 20/3/00 Sceau: 11



Quantité: \_\_\_\_\_ Date: \_\_\_\_\_ Sceau: \_\_\_\_\_